
white arkitekter	Lägenhetstyp R1	DATUM 2001-08-31
	RELATIONSHANDLING	SKALA 1:100 / SIGN EJH

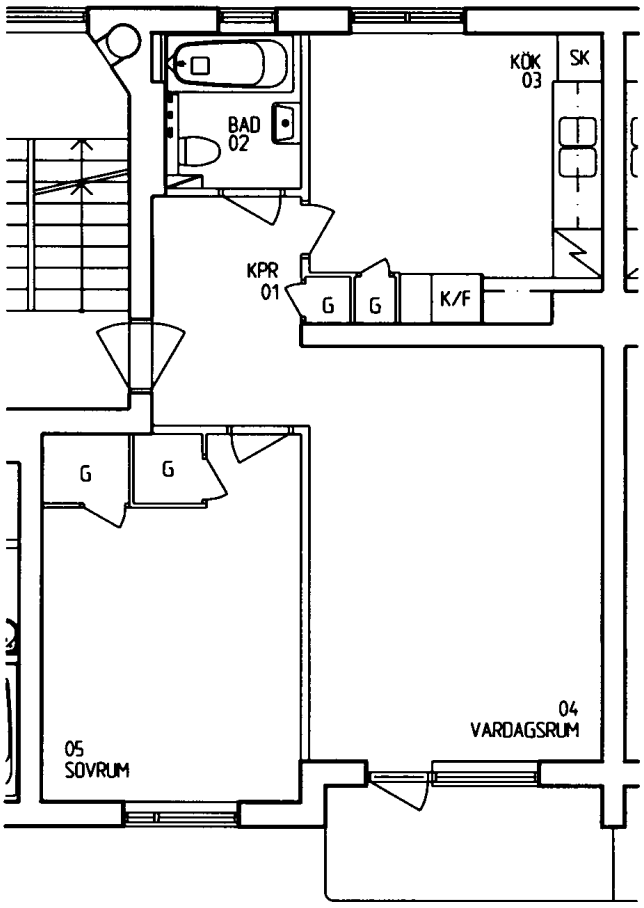

220/170

0 1 2 3 4 m